

AFBAKENINGSPLAN : VERKAVELING WALLEGHEMSGOED

Gemeente ZONNEBEKE - 1ste Afdeling - Sectie A


Perceel 799P8 - oppervlakte 2Ha 23A 03Ca

Perceel 799E6/Ex - oppervlakte : 5A 21Ca

Perceel 799R8 - oppervlakte : 30Ca

LEGENDE

vk	voetpadkast
VP	straatantaarn
W	merkteken water
OWA	huisaansluiting RWA
OWA	huisaansluiting DWA
H	hydrant
G	merkteken gas
VP=38,74m	vastgelegd vloerpas
C	bouwzone hoofdvolume
C	bouwzone carport
CG	bouwzone carport/garage
	perceelsgrenzen

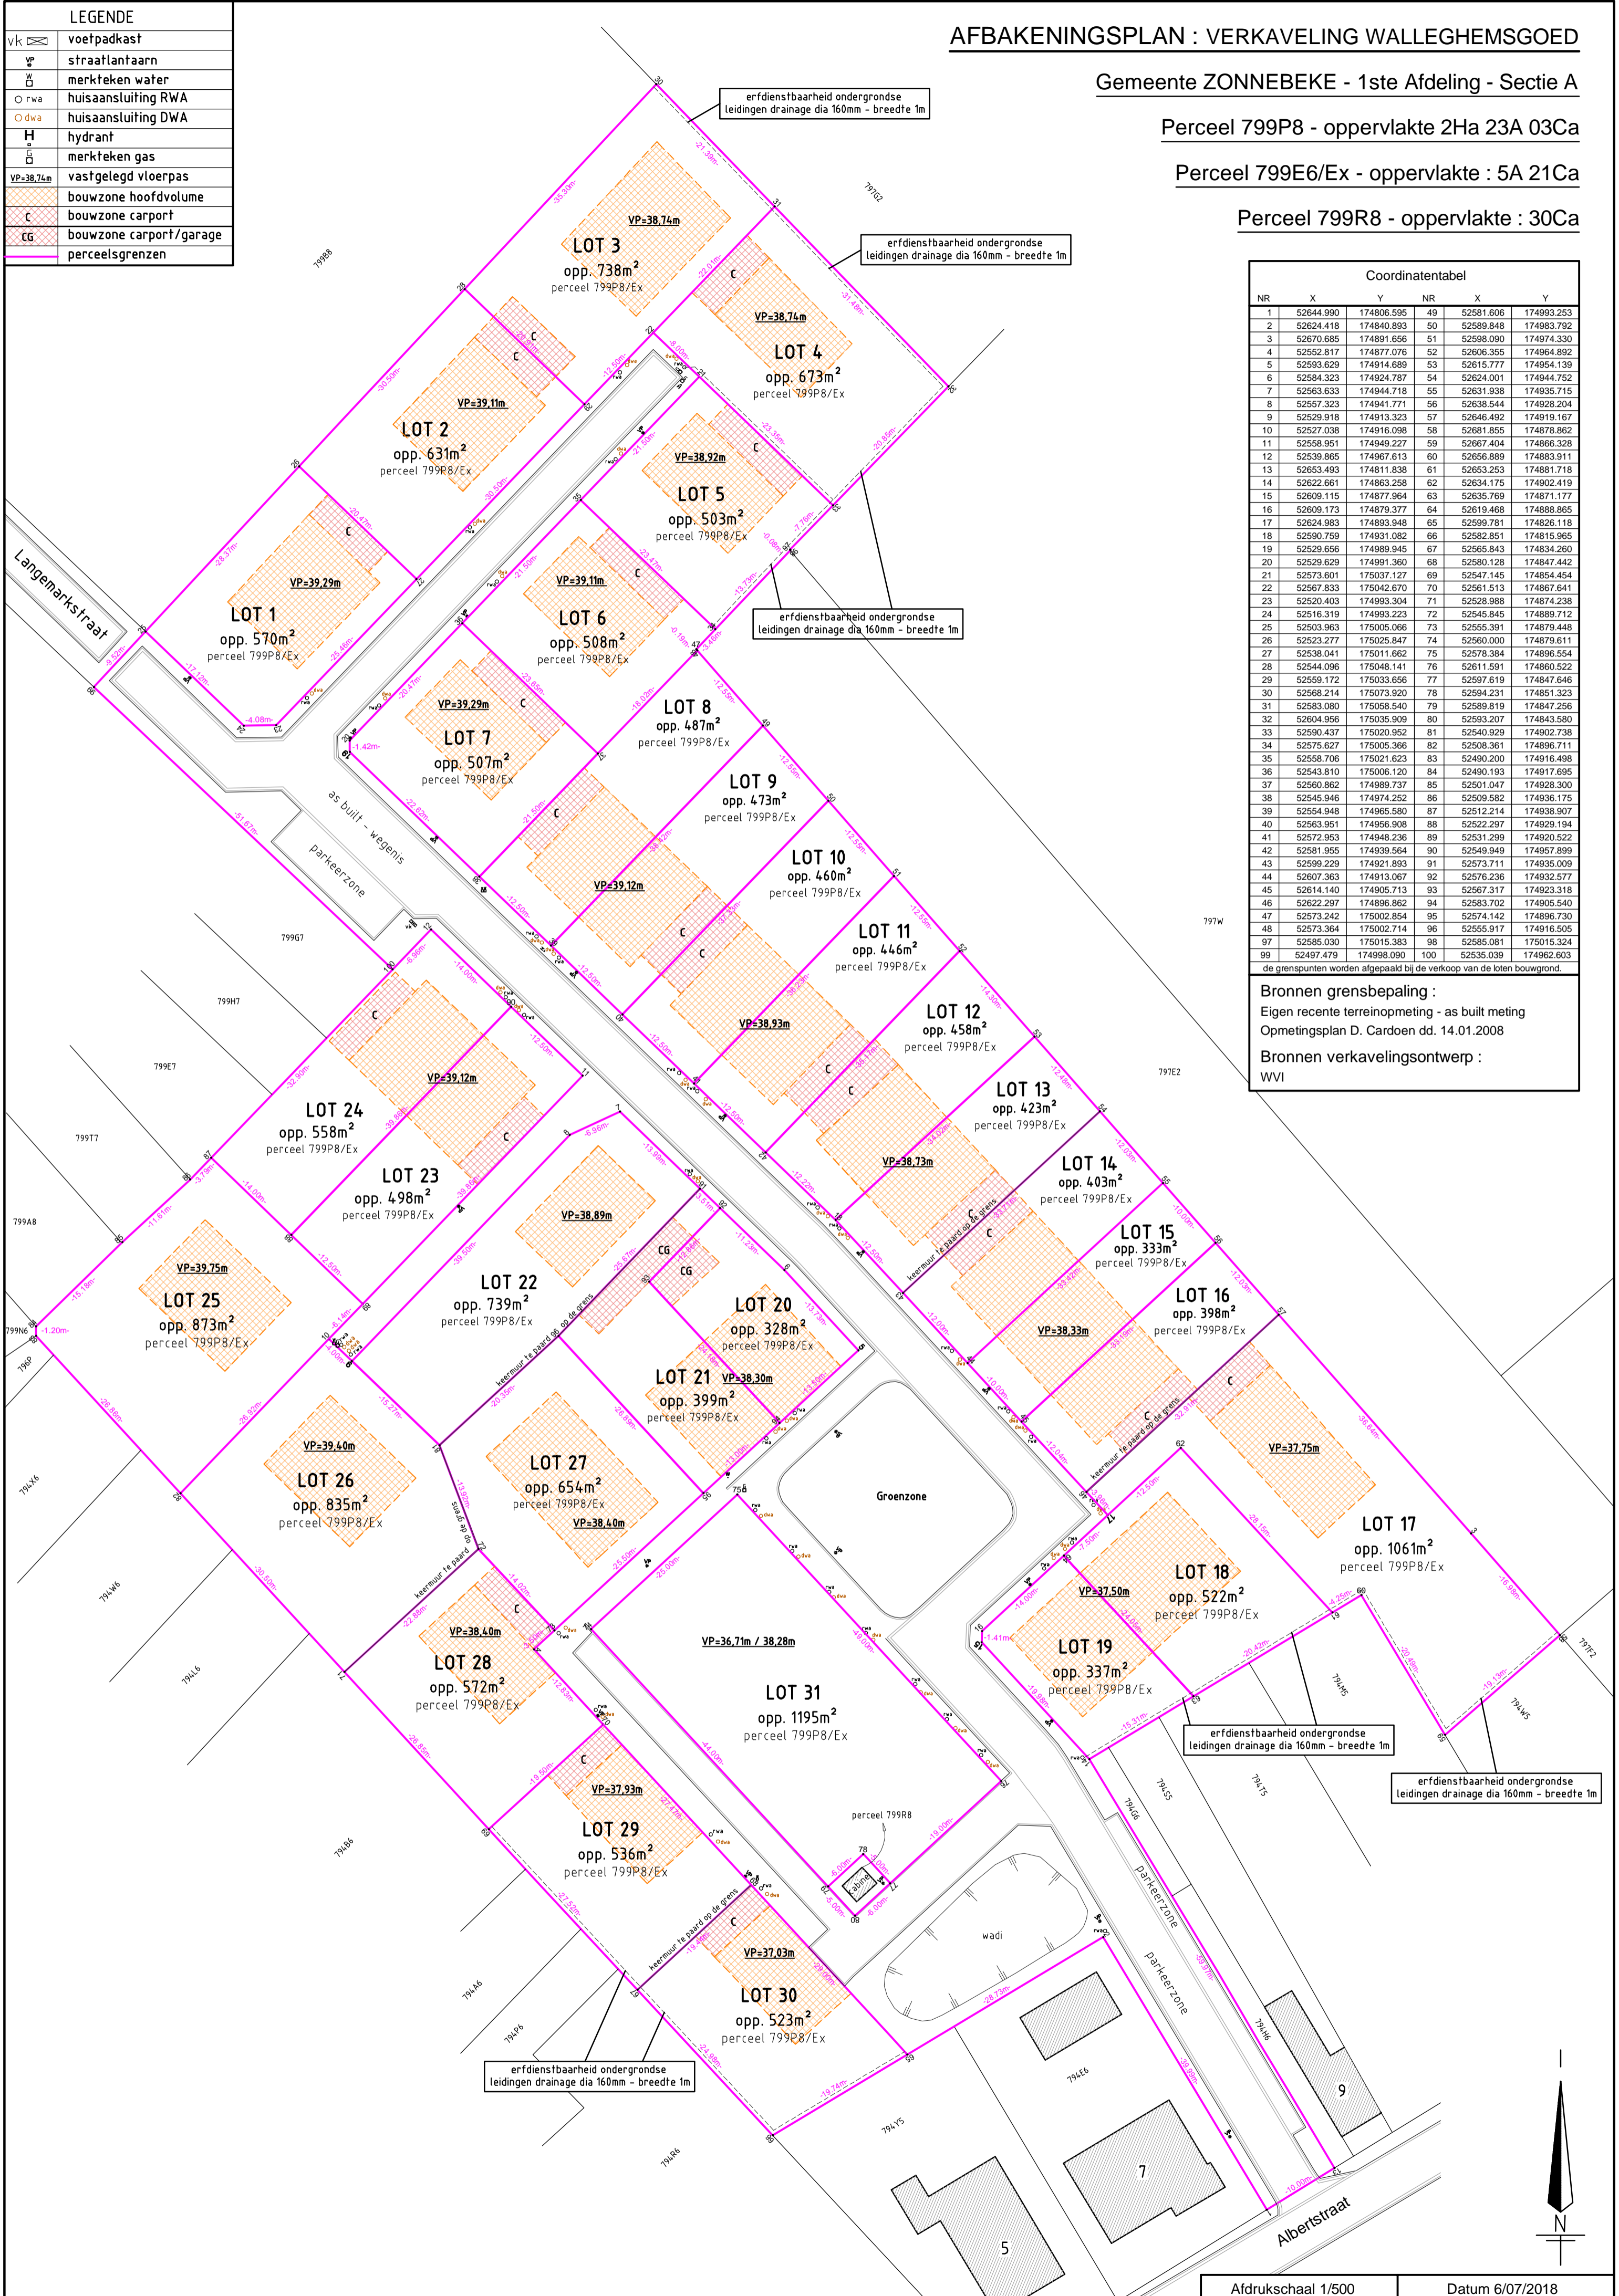

Coördinantentabel

NR	X	Y	NR	X	Y
1	52644.990	174806.595	49	52581.606	174993.253
2	52624.418	174840.893	50	52589.848	174983.792
3	52670.685	174891.656	51	52598.090	174974.330
4	52552.817	174877.076	52	52606.355	174964.892
5	52593.629	174914.689	53	52615.777	174954.139
6	52584.323	174924.787	54	52624.001	174944.752
7	52563.633	174944.718	55	52631.938	174935.715
8	52557.323	174941.771	56	52638.544	174928.204
9	52529.918	174913.323	57	52646.492	174919.167
10	52527.038	174916.098	58	52681.855	174878.862
11	52558.951	174949.227	59	52667.404	174866.328
12	52539.865	174967.613	60	52656.889	174883.911
13	52653.493	174811.838	61	52653.253	174881.718
14	52622.661	174863.258	62	52634.175	174902.419
15	52609.115	174877.964	63	52635.769	174871.177
16	52609.173	174879.377	64	52619.468	174888.865
17	52624.983	174893.948	65	52599.781	174826.118
18	52590.759	174931.082	66	52582.851	174815.965
19	52529.656	174989.945	67	52565.843	174834.260
20	52529.629	174991.360	68	52580.128	174847.442
21	52573.601	175037.127	69	52547.145	174854.454
22	52567.833	175042.670	70	52561.513	174867.641
23	52520.403	174993.304	71	52528.988	174874.238
24	52516.319	174993.223	72	52545.845	174889.712
25	52503.963	175005.066	73	52555.391	174879.448
26	52523.277	175025.847	74	52560.000	174879.611
27	52538.041	175011.662	75	52578.394	174896.554
28	52544.096	175048.141	76	52611.591	174860.522
29	52559.172	175033.656	77	52597.619	174847.646
30	52568.214	175073.920	78	52594.231	174851.323
31	52583.080	175058.540	79	52589.819	174847.256
32	52604.956	175035.909	80	52593.207	174843.580
33	52590.437	175020.952	81	52540.929	174902.738
34	52575.627	175005.366	82	52508.361	174896.711
35	52558.706	175021.623	83	52490.200	174916.498
36	52543.810	175006.120	84	52490.193	174917.695
37	52560.862	174989.737	85	52501.047	174928.300
38	52545.946	174974.252	86	52509.582	174936.175
39	52554.948	174965.580	87	52512.214	174938.907
40	52563.951	174956.908	88	52522.297	174929.194
41	52572.953	174948.236	89	52531.299	174920.522
42	52581.955	174939.564	90	52549.949	174957.899
43	52599.229	174921.893	91	52573.711	174935.009
44	52607.363	174913.067	92	52576.236	174932.577
45	52614.140	174905.713	93	52567.317	174923.318
46	52622.297	174896.862	94	52583.702	174905.540
47	52573.242	175002.854	95	52574.142	174896.730
48	52573.364	175002.714	96	52555.917	174916.505
97	52585.030	175015.383	98	52585.081	175015.324
99	52497.479	174998.090	100	52535.039	174962.603

de grenspunten worden afgepaald bij de verkoop van de loten bouwgrond.

Bronnen grensbepaling :
Eigen recente terreinopmeting - as built meting
Opmetingsplan D. Cardoen dd. 14.01.2008

Bronnen verkavelingsontwerp :
WVI

erfdienstbaarheid ondergrondse leidingen drainage dia 160mm - breedte 1m

erfdienstbaarheid ondergrondse leidingen drainage dia 160mm - breedte 1m

erfdienstbaarheid ondergrondse leidingen drainage dia 160mm - breedte 1m